

令和3年度 青森県県土整備部優良工事表彰

工事の概要

工事名	温湯区域地すべり対策工事		
受注者名	株式会社丸純桜庭組		
工事場所	黒石市大字温湯 地内	請負金額	76,153,000円
工期	令和2年2月11日～令和2年10月30日	成績評定点	85点
完成年月日	令和2年10月28日	推薦公所	中南地域県民局地域整備部
主任（監理）技術者	工藤 亮人	総括監督員	伊東 隆
工事内容	山腹明暗渠工N=1式、集排水ホース工 L=181.0m、集水井工N=1式	主任監督員	三橋 八州男
		監督員	木村 賢吾

推薦理由

本工事は黒石市大字温湯区域の地すべりにより被災する民家及び浅瀬石川本川への対策工事であり、温湯区域全体の地すべり対策工事として最終施工箇所となっている。

現地は高低差の大きいりんご畑が広がっており、集水井工からの排水にあたっては、排水ルート及び地形条件等により掘削精度が要求される大口径ボーリング（横ボーリング）の施工を実施している。

現場がりんご畑内であることから、施工箇所近傍で農作業が行われていることも多く、施工範囲を明確に区別し、安全対策を行うとともに地権者への事業周知に取り組むことで、事故などが発生することもなく、無事に工事を終えることができた。

このことから「工事の安全管理への取り組みに特に顕著な成果をあげたもの」に該当することから、青森県県土整備部優良工事に推薦するものである。

工事写真等

着工前・完成



集水井完成



受賞コメント

このたび、中南地域県民局地域整備部長表彰を賜る事となり、誠にありがとうございます。並びに各関係者、工事に携わった作業員、近隣住民の方々に感謝いたします。

本工事はやはりご指導いただきました担当監督員、現場に関わる地権者との連携とご理解があつてこそこの工事完成となっております。

この表彰を糧に、今後携わる工事においても監督職員との連携、近隣住民及び地権者との関係づくりを大切にし、現場の安全管理、品質向上に努めてまいりますので、宜しくお願い致します。



代表取締役
桜庭 純樹



主任技術者
工藤 亮人

令和3年度 青森県県土整備部優良工事表彰

工事名

承地第1-2号 温湯区域地すべり対策工事

受注者名

株式会社丸純桜庭組

推薦工事及び建設業者の概要

工事成績評定 第1号様式における評価状況

3.出来形及び出来ばえ	評価者	監督員	検査者
	.品質	a	b'
	.出来形	a	b
	.出来ばえ	-	b
全体	d, e評価の有無	なし	あり
7.法令順守における減点		なし	あり


以下の欠格要件について

該当しない 該当する


- 建設業者が青森県建設業者指名停止要領に基づく指名停止又は文書注意を令和2年7月14日以降に受けた
- 建設業者が建設業法による営業停止処分を受け、令和2年7月14日以降に営業停止期間がある
- 建設業者の令和2年度完成工事の工事成績評定点の最低点が65点未満

その他説明資料

工事平面図

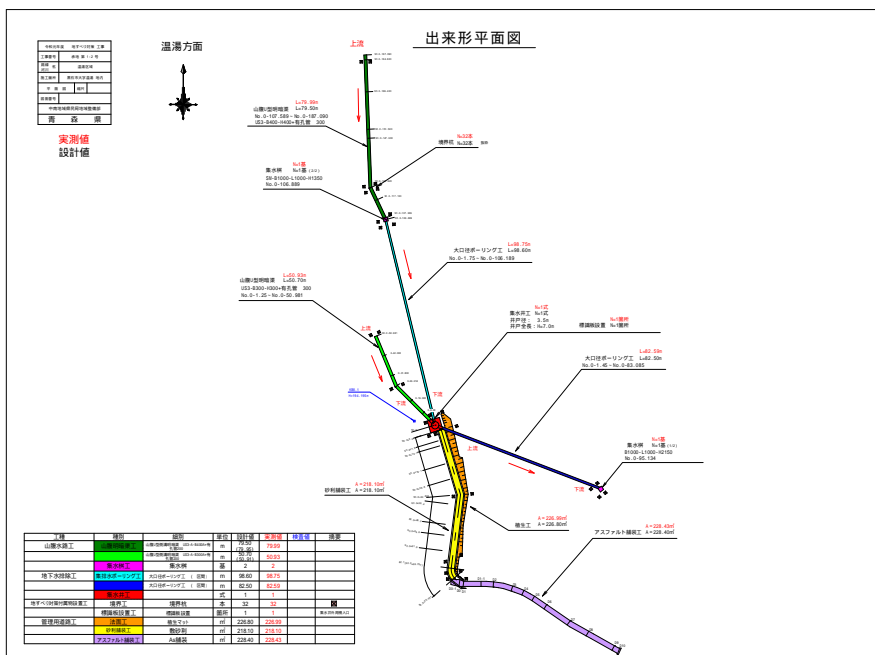

作業状況 (集水井工・大口径ボーリング工)

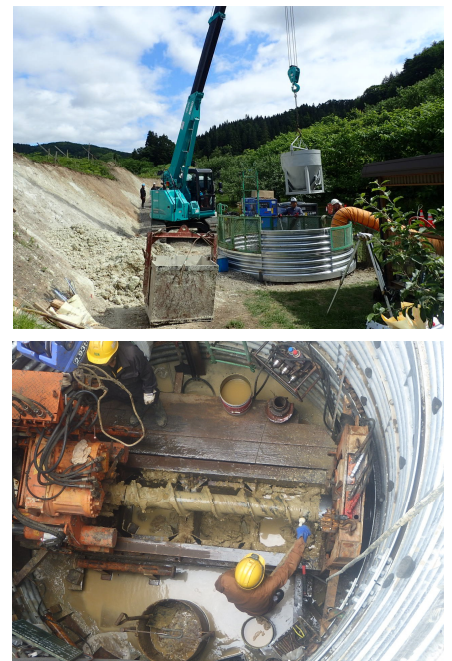

植生工完了

作業状況 (山腹明渠工)

