

建物の基礎知識について

【建築編】

～図面の見方のポイント～

令和3年度施設管理担当者研修会

図面の種類①

設計図面


- 建物などを建築する際に作成し、建築工事はこの「設計図面」に従って進める。

竣工図面

永年保存！

- 工事を進めていく過程の中で、発注者からの要望や技術的な理由で大なり小なりの変更が生じることがあり、その変更部分について「設計図面」を修正した図面を指す。

図面の種類②

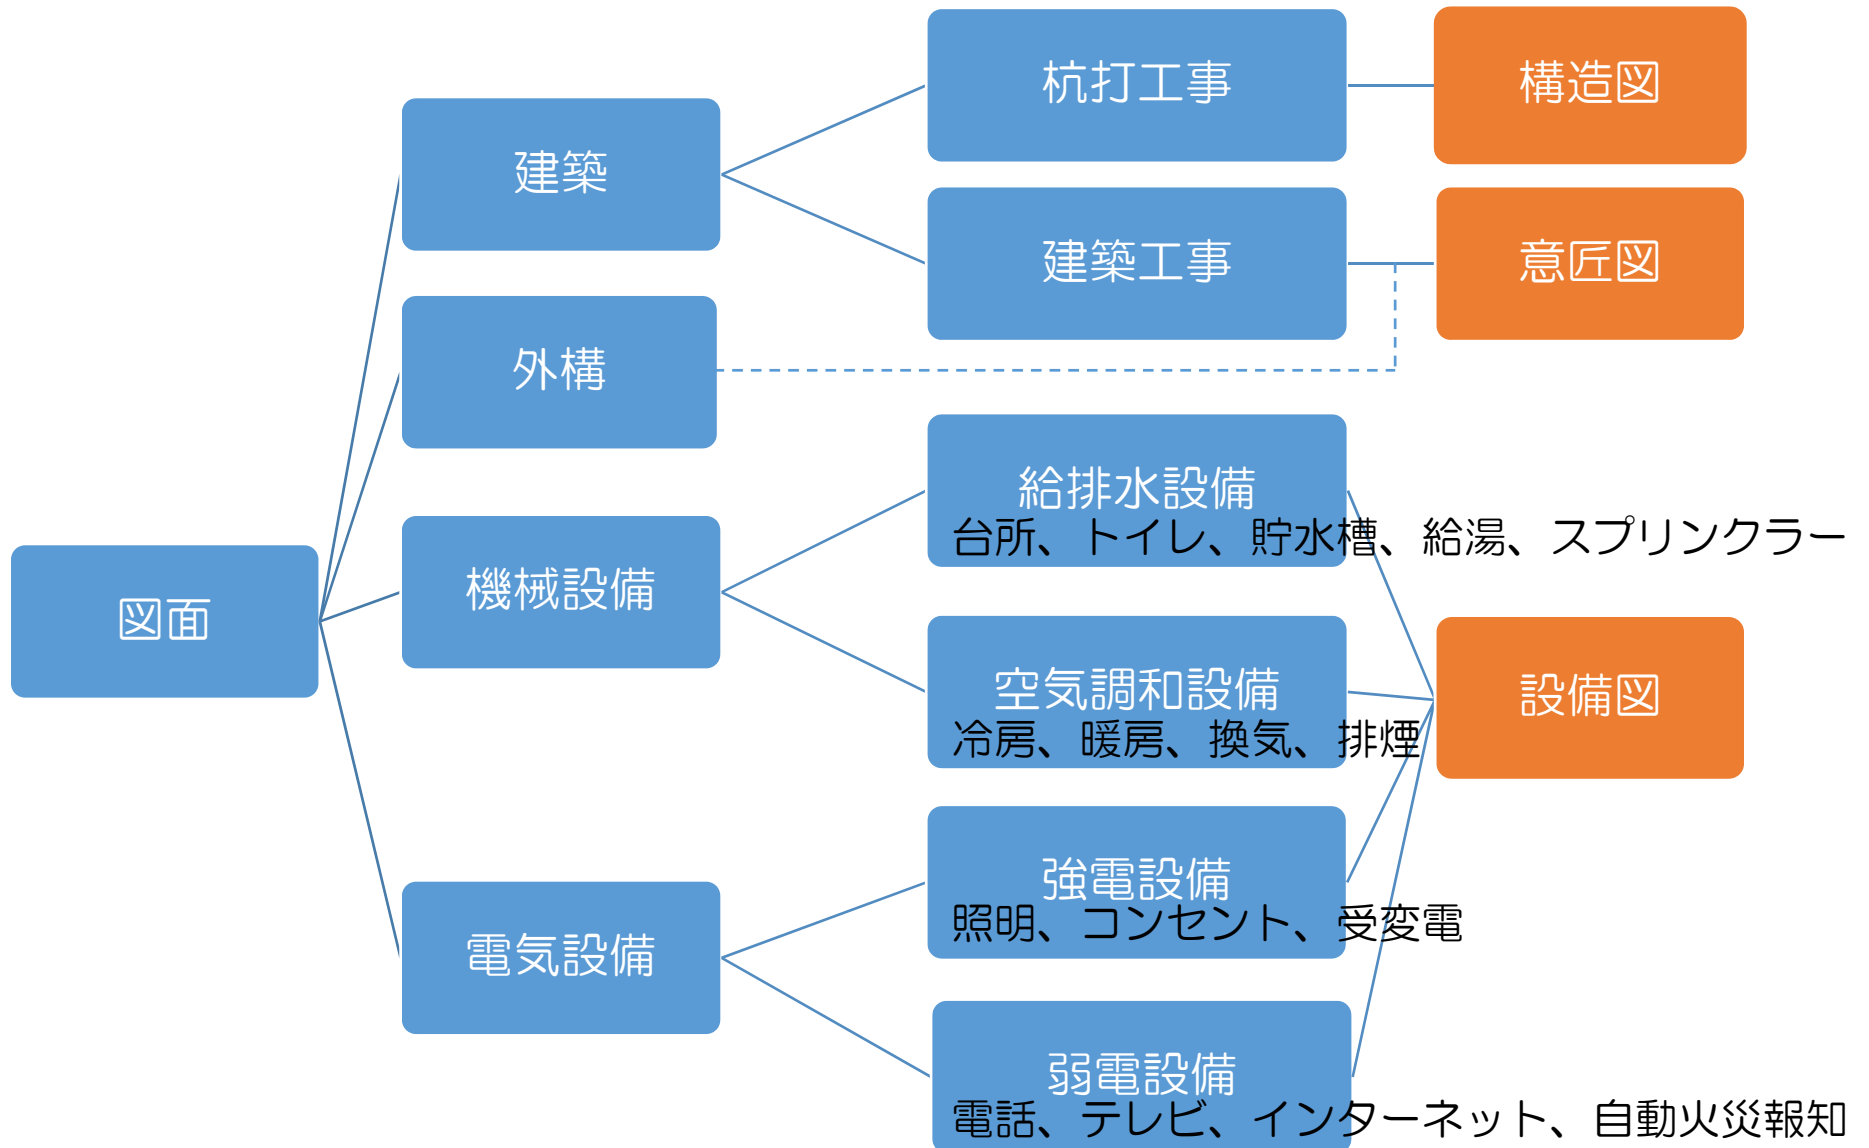

図面の種類③

各種申請書

確認済証

添付図面

検査済証

構造計算書

消防用設備等設置届

すべて
永年保存！

保全に関する資料

取扱説明書

保証書等

確認済証の例

天


第四十二号の三様式（第八条の二関係）

建築基準法第18条第3項の規定による
確認済証

第R02計認昇降上北0002号
令和2年12月3日

青森県知事 三村 申吾 様

上北地域県民局 建築主事 [REDACTED]



下記の計画は、建築基準法第18条第3項（同法第6条の4第1項の規定により読み替えて適用される同法第6条第1項）の建築基準関係規定に適合していることを証明する。

記

1. 通知年月日 令和2年11月18日 付け
第 [REDACTED] 号
2. 建築場所、設置場所又は築造場所
[REDACTED]
3. 建築物、建築設備若しくは工作物又はその部分の概要
(昇降機)
(1) 設置する建築物又は工作物
名称 [REDACTED] 改修工事
用途 事務所
(2) 昇降機の種別 エレベーター
(3) 昇降機の用途 兼：車いす用
(4) 積載荷重 7,350.00N
(5) 最大定員 11人
(6) 定格速度 45.00m/分
(7) その他必要な事項
4. 適合判定通知書の番号
5. 適合判定通知書の交付年月日
6. 適合判定通知書の交付者

(注意) この証は、大切に保存しておいてください。

この証は、大切に保存しておいてください。

図面の内容①

図面の種類	内容		利用例
特記仕様書	【共通】	工事内容の説明、材料・機材の仕様、工法・業者等の指定など。	修繕、改修時の施工方法の検討
外部仕上表	【建築】	建物外部の仕様。屋根・軒裏・外壁などの材料の仕様。	
内部仕上表	【建築】	建物内部の仕様。各室毎の床・巾木・壁・天井などの材料の仕様。	
配置図	【建築】	敷地に対する建物（植栽・塀などを含む）の配置状況。	建替、増築時の施工方法の検討
	【電気】	敷地内の電力引き込み、屋外配管方法。	修繕、改修時の施工方法の検討
	【機械】	敷地内の上下水道・ガス引き込み、屋外配管方法。	

図面の内容②

図面の種類	内容		利用例
系統図	【電気】	電気設備機器や配管経路などの概略断面図	全体的な流れの把握 修繕、改修時の施工方法の検討
	【機械】	空気調和設備機器や配管経路並びに給排水設備や配管経路概略断面図	
各階平面図 (平面詳細図)	【建築】	各階の間取り図。各部屋の配置、壁・建具などの位置。	清掃対象面積の算定 修繕、改修時の施工方法の検討
	【電気】	各階の照明、コンセント、スイッチ、電話、テレビの位置や配管経路。	
	【機械】	各階の水回り器具、空調機器の位置や配管経路。	

図面の内容③




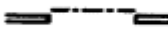
















図面の種類	内容		利用例
立面図	建物を東西南北の横方向から見た図。		
	【建築】	外壁仕上げや縦方向の窓の位置。	
	【電気】	外壁に設置する照明、スイッチ等の位置。	
	【機械】	外壁に設置する換気口等の位置。	
断面図	【建築】	建物の主要な部分を垂直方向に切った図。天井高、軒高、階高など。	
(かなばかりず) 矩計図 (断面詳細図)	【建築】	詳細な断面図。基礎、床、天井、軒裏などにおける仕上げ材料、断熱材、下地材の仕様や収まり。	修繕、改修時の施工方法の検討

図面の内容④

図面の種類	内容		利用例
展開図	【建築】	各部屋を東西南北の横方向から見た図。建具や家具の位置。	
建具表 建具伏図	【建築】	窓、外部扉、内部扉などの建具の配置、個数、寸法、仕様など。	修繕、改修時の施工方法の検討
天井伏図	【建築】	天井を見上げた図。天窗の位置や天井の仕上げ材料。照明等の設備が明記されていることもある。	
外構図	【建築】	敷地内の門扉、フェンス、通路、駐車スペースなどの形状や仕上げ材、門灯、庭園灯などの仕様など。	




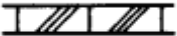
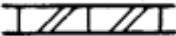







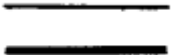


図面の記号①

《建築工事平面図記号》

				
出入り口一般	回転扉	片引き戸	シャッター	上げ下げ窓
				
格子付窓	引込戸	折タタミ戸	網戸	片開き戸
				
両開き戸	両開き窓	両開き防火戸	伸縮間仕切り	雨戸
				
片開き窓	自由扉	引き違い戸	FIX窓	階段

図面の記号②

《建築工事材料等記号》

				
壁一般	鉄筋コンクリート壁	軽量壁	普通ブロック壁	軽量ブロック壁
				
地盤	木材 (化粧材)	木材 (構造)	木材 (補助構造材)	割栗石
				
石材	左官仕上	ガラス	畳	保温、吸音材

図面の記号③

≪電気・機械工事平面図記号①≫

				
天井付 蛍光灯	壁付 蛍光灯	シーリングライト	ブラケット型照明	ダウンライト
				
コードレスコンセント	埋込型スイッチ 片切	埋込型スイッチ 3路	埋込型コンセント 1個口	埋込型コンセント 2個口
				
埋込型コンセント アース付	同 防水型	ハロッドランプ	調光スイッチ	畳用スイッチ
				
引込開閉器	電灯分電盤	電話保安箱	テレビアンテナ	電話受口

図面の記号④

《電気・機械工事平面図記号②》

				
電路 (天井隠蔽)	電路 (床隠蔽)	電路 (地中埋設)	立上げ 引下げ	プルボックス
				
ジョイントボックス	設置工事	換気扇	給水栓	給湯栓
				
混合水栓	散水栓	床排水トラップ	汚水枡	雑・雨水枡
				
給水管	給湯管	雑排水 汚水管	ガス管	給湯器ジョイント

意匠圖

図面リスト

1100	図面リスト
1101	特記仕様書1
1102	特記仕様書2
1103	特記仕様書3
1104	工事区分表
1105+2	案内図、配置図及び仮設計画図
1106	面構成1
1107	面構成2
1108	面構成3
1109	床、巾木、壁、欄干ディテール1
1110	壁、天井、欄干ディテール2
1111	壁、天井、欄干ディテール3
1112	外観仕上表
1113	内観仕上表1
1114	内観仕上表2
1115	内観仕上表3
1116	内観仕上表4
1117	内観仕上表5
1118	R2 1階平面図
1119	1 2階平面図
1120	3 4階平面図
1121	5 6階平面図
1122	7 8階平面図
1123	PH1 PH2階平面図
1124	東棟立面図
1125	西棟立面図
1126	北棟立面図
1127	東棟立面図
1128	断面図1
1129	断面図2
1130	短針図1
1131	短針図2
1132	短針図3
1133	短針図4
1134	塔屋構造短針図
1135	ヘリポートスロープ詳細図
1136	階段室1平面詳細図
1137	階段室1断面詳細図
1138	階段室2平面詳細図
1139	階段室2断面詳細図
1140	階段室3断面詳細図
1141	屋外歩道階段断面詳細図
1142	エレベーター1 断面詳細図
1143	エレベーター4 断面詳細図
1144	地下ピット平面詳細図
1145	地下1階平面詳細図
1146	地下1階平面詳細図
1147	1階平面詳細図
1148	2階平面詳細図
1149	3階平面詳細図

設計者

1150	4階平面詳細図
1151	5階平面詳細図
1152	6階平面詳細図
1153	7階平面詳細図
1154	8階平面詳細図
1155	PH1階平面詳細図
1156	PH2階平面詳細図
1157	柱平面ディテール1
1158	柱平面ディテール2
1159	柱平面ディテール3
1160	構造詳細図1
1161	構造詳細図2
1162	断面詳細図1
1163	断面詳細図2
1164	断面詳細図3
1165	断面詳細図4
1166	断面詳細図5
1167	断面詳細図6
1168	断面詳細図7
1169	断面詳細図8
1170	断面詳細図9
1171	スリーブ開口補修数量図
1172	警備4NN4会改修及び渡り廊下詳細図
1174	渡り廊下短針詳細図
1175	警備庁舎警備員除室詳細図
1176	1階構造平面詳細図1
1177	1階構造平面詳細図2
1178	基準階構造平面詳細図1
1179	基準階構造平面詳細図2
1180	地下層側面1
1181	地下層側面2
1182	地下層側面3
1183	地下層側面4
1184	4階展開図
1185	8階展開図1
1186	8階展開図2
1187	8階展開図3
1188	R2、R1階天井伏図
1189	1、2階天井伏図
1190	3、4階天井伏図
1191	5、6階天井伏図
1192	7、8階天井伏図
1193	PH1、PH2階天井伏図
1194	8階構造伏図、採光・換気・排煙検討表
1195	7階構造伏図、採光・換気・排煙検討表
1196	6階構造伏図、採光・換気・排煙検討表
1197	5階構造伏図、採光・換気・排煙検討表
1198	4階構造伏図、採光・換気・排煙検討表
1199	3階構造伏図、採光・換気・排煙検討表

特記事項


1200	5階構造伏図、採光・換気・排煙検討表
1201	6階構造伏図、採光・換気・排煙検討表
1202	7階構造伏図、採光・換気・排煙検討表
1203	8階構造伏図、採光・換気・排煙検討表
1204	PH1階構造伏図、採光・換気・排煙検討表
1205	PH2階構造伏図、採光・換気・排煙検討表
1206	構造表1
1207	構造表2
1208	構造表3
1209	構造表4
1210	構造表5
1211	構造表6
1212	構造表7
1213	構造表8
1214	構造表9
1215	構造表10
1216	構造表11
1217	構造表12
1218	ファンコイル詳細図1
1219	ファンコイル詳細図2
1220	ファンコイル詳細図3
1221	VFRG表リスト
1222	VFRG表 南、北立面割付図
1223	VFRG表 東、西立面割付図
1224	VFRG表 1F平面割付図
1225	VFRG表 2F平面割付図
1226	VFRG表 3F平面割付図
1227	VFRG表 4F~8F平面割付図
1228	VFRG表 PH1、PH2平面割付図
1229	VFRG表 基準短針図
1230	VFRG表 タイプ別 N 6.1
1231	VFRG表 タイプ別 N 6.2
1232	4 F L 北面窓架短針図
1233	電動式移動書架平面図仕様書
1234	電動式移動書架断面詳細図
1235	R1、R2階サインキープラン
1236	1、2階サインキープラン
1237	3、4階サインキープラン
1238	5、6階サインキープラン
1239	7、8階サインキープラン
1240	R、PH階サインキープラン サインリスト
1241	サイン詳細図 (1)
1242	サイン詳細図 (2)
1243	サイン詳細図 (3)
1244	外周平面図、詳細図
1245	縦断構造平面図
1246	外部二次シーリング参考図

2001	建築構造特記仕様
2002	鉄骨構造図 (1)
2003	鉄骨構造図 (2)
2004	鉄骨構造図 (3)
2005	鉄骨構造図 (4)
2006	鉄骨構造図 (5)
2007	鉄骨構造図 (6)
2008	鉄骨構造図 (7)
2009	鉄骨構造図 (8)
2010	鉄骨構造図 (9)
2011	鉄骨構造図 (10)
2012	構造打ちコンクリート杭構造仕様
2013	地層柱伏図
2014	基礎、ピット伏図
2015	地下2、3階伏図
2016	1、2階伏図
2017	3、4階伏図
2018	5、6階伏図
2019	7、8階伏図
2020	R、PH階伏図
2021	船組図 (1)
2022	船組図 (2)
2023	船組図 (3)
2024	船組図 (4)
2025	船組図 (5)
2026	船組図 (6)
2027	船組図 (7)
2028	船組図 (8)
2029	船組図 (9)
2030	船組図 (10)
2031	船組図 (11)
2032	船組図 (12)
2033	船組図 (13)
2034	船組図 (14)
2035	基礎詳細図 (1)
2036	基礎詳細図 (2)
2037	基礎詳細図 (3)
2040	柱断面表 (3) 柱キープラン
2041	大梁断面表 (1)
2042	大梁断面表 (2)
2043	鉄骨大梁断面表 (1)
2044	鉄骨大梁断面表 (2)
2045	床版、小梁、壁リスト
2046	鉄骨詳細図 (1)
2047	鉄骨詳細図 (2)
2048	鉄骨詳細図 (3)
2049	鉄骨詳細図 (4)
2050	鉄骨詳細図 (5)

工事名

2051	鉄骨階段詳細図
2052	短針詳細図 (1)
2053	短針詳細図 (2)
2054	短針詳細図 (3)
2055	柱性体前壁壁 位置図
2056	柱性体前壁壁 スケッチ詳細図
2057	柱性体前壁壁 スケッチ詳細図
2058	柱性体前壁壁 スケッチ詳細図
2059	柱性体前壁壁 スケッチ詳細図
2060	渡り廊下伏図、船組図、部材リスト
2061	渡り廊下基礎詳細図、地中梁断面表
2062	渡り廊下鉄骨詳細図
2063	ヘリポート立休トラス特記仕様書
2064	ヘリポート伏図 (1)
2065	ヘリポート伏図 (2)
2066	ヘリポートデッキ伏図
2067	ヘリポートデッキ詳細図
2068	ヘリポートスロープ詳細図
2069	ヘリポート昇降機詳細図
2070	パラセラファンタジー鉄骨支柱詳細図
2071	山留の計画 (参考図)
2072	カーテンウォール鉄骨補強図 (1)
2073	カーテンウォール鉄骨補強図 (2)

図面番号と図面名をリスト化

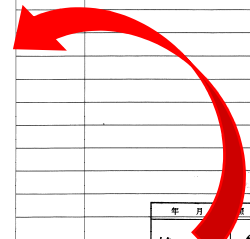

年月	設計者	作図者
竣工		

特記仕様書

3. 用途地域/分区分類等	市街化区域 商業地域 防火地域				
3. 敷地面積	3745.3242 [州道建設法第37条第4項]				
4. 工事種目	新築				
名称	構造	階数	工事種別	床面積	用途
庁舎本体	鉄骨造	地上8階	新築	28,331.37m ²	(建築工率一次、竣工工率二次)
渡り廊下	鉄骨造	1階	新築	150.11m ²	建築工率一次
警備庁舎解体改修					渡り廊下継続に伴う工事
社社合棟解体改修	鉄骨コンクリート造			475.5m ²	地下部分及び本工事取替の範囲とする

項目は、番号に○印のついたものを適用する。

1. 記仕様	○印のついたものを適用する。


場所打ちコンクリート杭


外部仕上表

建築主住所氏名	青森県知事 木村 守男	TEL	0177-22-1111
建築場所	青森市新町二丁目4番5号		
都市計画区域	外 市街化調整区域	開発許可	有
用途地域	第一種住居地域	第一種住居地域	第一種住居地域
防火地域	防火地域	防火地域	防火地域

敷地面積	1113.40 M ²
道路巾	北側 5.0m・南側 15.0m
都市計画法種	（道路・公園・緑地・河川・その他）
既存建物	無
敷地状況	平坦
耐火構造指定	耐火構造

2 - 1 外部仕上表	
屋根 (防水)	<p>コンクリート打同時押入+アスファルト防水層 (A1-1) +押出発泡ポリスチレンA50 (B類3種) +フラットヤークロス+押入コンクリートA120金ゴテ押入 (ワイヤーメッシュΦ6×100×100)</p> <p>成形伸縮目地W-15@3000内外、本体屋上 オイルトラップ、設備機器取出口</p> <p>北側 PH</p> <p>柱脚部分水</p> <p>※750 → 厚さ50mm</p>
ヘリポート	<p>ウレタン樹脂防水防カビ床材 排水溝200×150、ステンレス製グレーチング、文字書入 スナール部 浴槽裏面メッキA類仕上</p> <p>軒天 カラーアルミA2.0張</p> <p>スロープ部分 壁、天井 カラーアルミA2.0加工</p> <p>（境界灯、境界防凍灯、壁面区域照明灯、移動式泡消火器200L/min 2台（ノズル挿入）用庫込BOX）別途 設備工事</p>
パラベット (笠木)	<p>一般 笠木 ステンレスA1.5加工 W-350 水切 ステンレスA1.5加工 W-320 (SUS316)</p> <p>化粧手摺 ステンレスA2.0 Φ4.5φ、50φ</p> <p>PH部 既製アルミ笠木 W-500</p>
軒天井	<p>正面ポーチ部 カラーアルミA2.0</p>
庇	<p>1階部分 カラーアルミA2.0加工</p> <p>PH部分 既製アルミ製庇 W500</p>
北側 2・3Fテラス	<p>コンクリート打同時押入+アスファルト防水層 (A1-1) +押出発泡ポリスチレンA50 (B類3種) +フラットヤークロス+押入コンクリートA120金ゴテ押入 (ワイヤーメッシュΦ6×100×100) +磁器質床用150角タイル貼 (巾木共)</p> <p>既製アルミ笠木 W-500</p>
外壁 北	VFR板 磁器タイル (50三丁山形) 打込み及び花崗岩本磨きA30打込 立面図参照
外壁 東	VFR板 磁器タイル (50三丁山形) 打込み及び花崗岩本磨きA30打込 立面図参照
外壁 南	VFR板 磁器タイル (50三丁山形) 打込み及び花崗岩本磨きA30打込 立面図参照
外壁 西	VFR板 磁器タイル (50三丁山形) 打込み及び花崗岩本磨きA30打込 立面図参照
外壁 PH階	VFR板 フッソ樹脂光輝仕上 立面図参照

建具 (窓)	カラーアルミ製
出入口	ステンレス製、スチール製

2 - 2 外部金物その他	
種別	備考
ルーフトレ	ステンレス製A1.5 (50三丁山形) ステンレス製キップ付、100%遮光
テラスルーフトレ	ステンレス製A1.5 (50三丁山形) C型
正面ルーフトレ	ステンレス製A1.5 (50三丁山形) ステンレス製キップ付
釣钩	○
種 種	○
取 種	○
手 種	○
吊 吊子	○
クラップ	○
釣 干	○
丸 環	○
鍍金 文交	○
鍍金 文交	○
設備機器用取上台	○
屋上配管取出口	○
定 礎 板	○
建 名 石	○
視覚障害者用床材	○

2 - 1 工作物その他	
種 別	備 考
管 類	○
広 音 障	○
換 気 機	○
ゴンドラ設備	○
救命設備	○
ポストケース	○
フライングボール	○
懸垂昇降機システム	○
種 別	備 考
油	○
構内 鋼柱	○
門 扉	○
テラス	○
補入 込み	○
種 類	○



内部仕上表



階数	室名	床			巾木		壁			天井			見切縁	天井H	備考
		下地	仕上	詳細番号	仕上	H	下地	仕上	塗装	下地	仕上	塗装			
1階	風除室 1	M	花崗岩ア30	8	±0 -70	大塚石ア30 本磨き	75	S	大塚石ア30 本磨き (乾式工法)	7'	LGS	カラーアルミ2.0	2675	誘導表示ブロック	
	来庁舎ロビー	M	同上	8	±0 -70	同上	75	S	同上 アルミバネアル2.0	7' 7' 15	LGS	12ラワン合板ア12下地 ヒバ備付けア&B 詳細番号参照	木製 集成材 3050 3070 2700	TEL台 0-77	
	受付	M	OAフロアー	11	±0 -70	同上	75	S	大塚石ア30 本磨き (乾式工法)	7	LGS	同上	塩ビ	2700	誘導表示ブロック 受付カウンター 0-31
	EVホール 1	M	花崗岩ア30	8	±0 -70	同上	75	S	同上	7	LGS	石膏ボード&S下地 ロックワール吸音板A15 (リブ付)	塩ビ	2700	
	観光物産コーナー	M	同上	8	±0 -70	アクリル焼付塗装	75	LGS	石膏ボード&S12.5 無機質壁紙貼 J工法	3'	LGS	石膏ボード&S下地 ロックワール吸音板A9	塩ビ	2700	




床	下地の仕上厚さ		下地の仕上層		床		下地の仕上厚さ		下地の仕上層		天井、下地の仕上層	

下地 M : モルタル
S, LGS : 軽量鉄骨

竣工図

案内図・配置図



144° 40' 42"


案内図

敷地面積	3,113.190㎡(2)敷下面積(敷地面積×2)
建築面積	1,863.581㎡
延床面積	1,863.581㎡
階数	1



隣地との境界が300mm

延焼のおそれのある部分

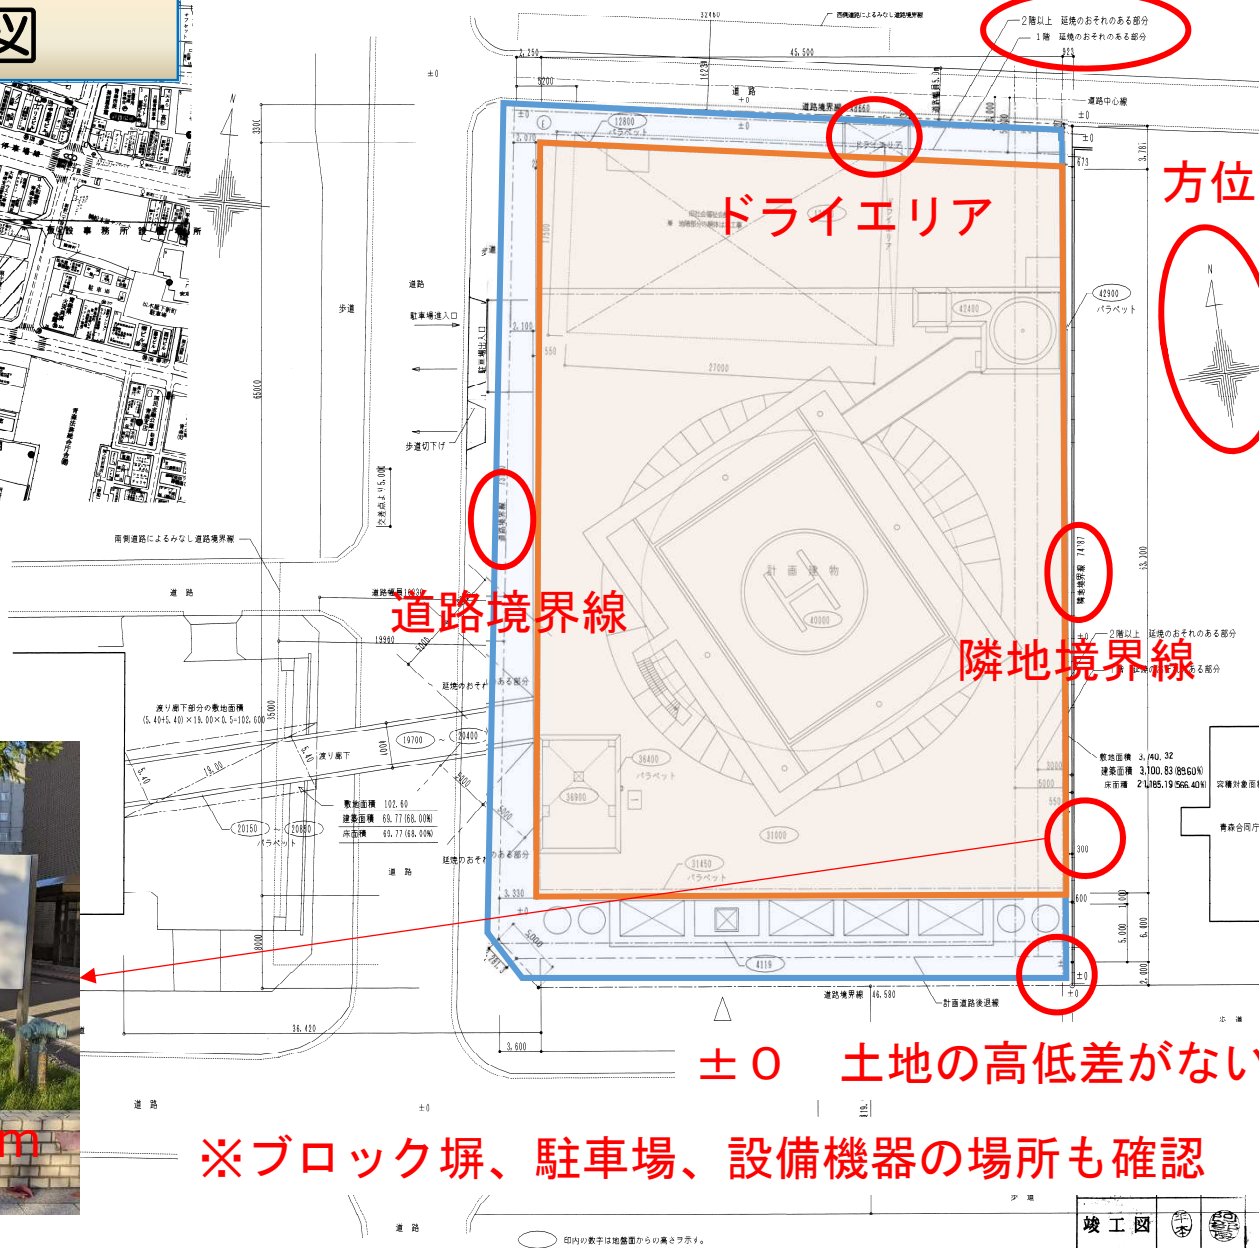

道路境界線



隣地境界線

±0 土地の高低差がない

※ブロック塀、駐車場、設備機器の場所も確認



平面図

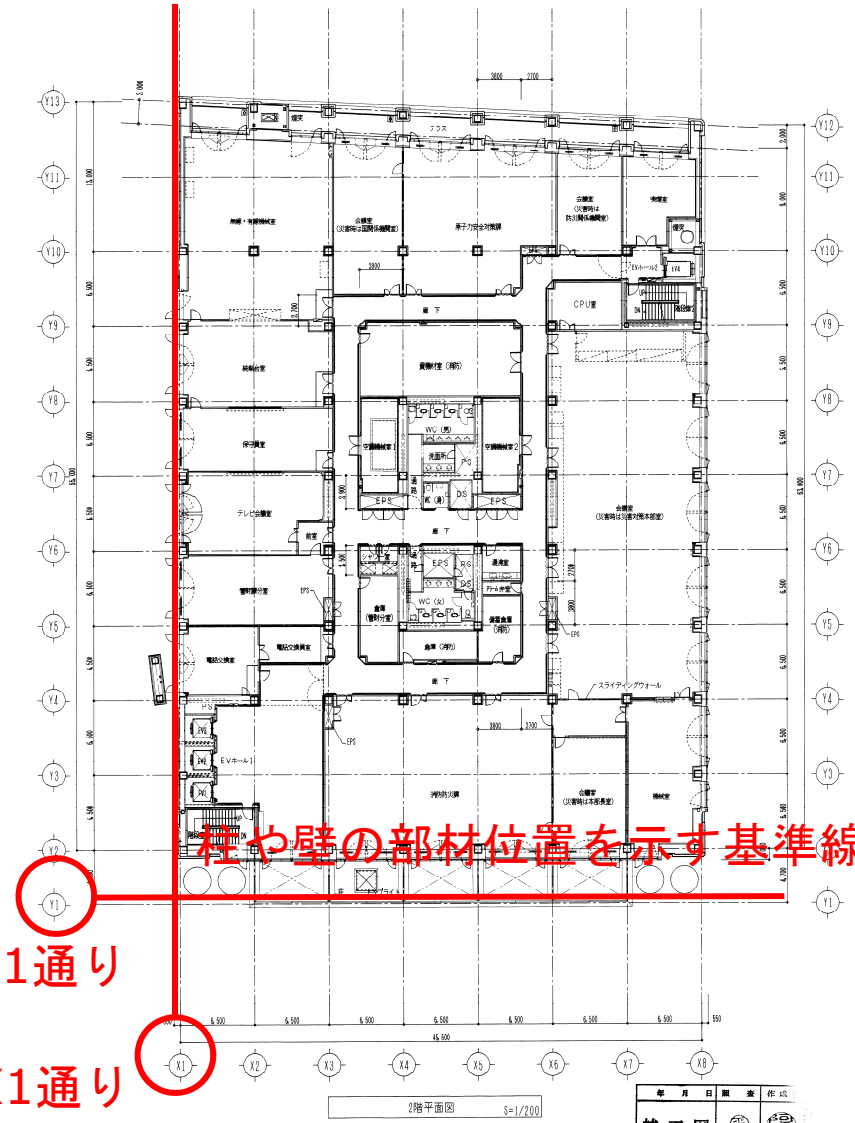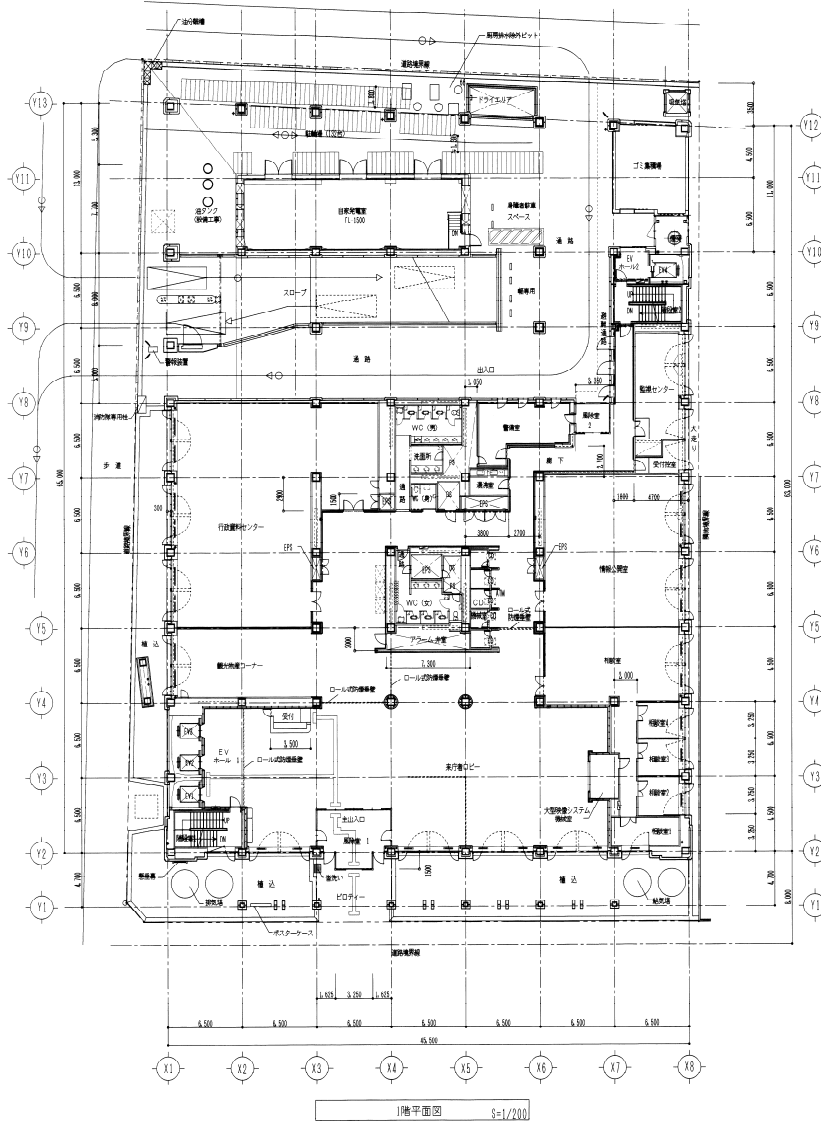

柱や壁の部材位置を示す基準線

Y1通り

X1通り

平面詳細図



PS : 給排水管
 EPS : 電気配管
 DS : ダクト (空気)

制震壁 (耐力壁)

W : 非耐力壁
 EW : 耐力壁


EPS

随時閉鎖式防火戸

立面図

A：磁器質タイル打込み

延焼のおそれのある部分

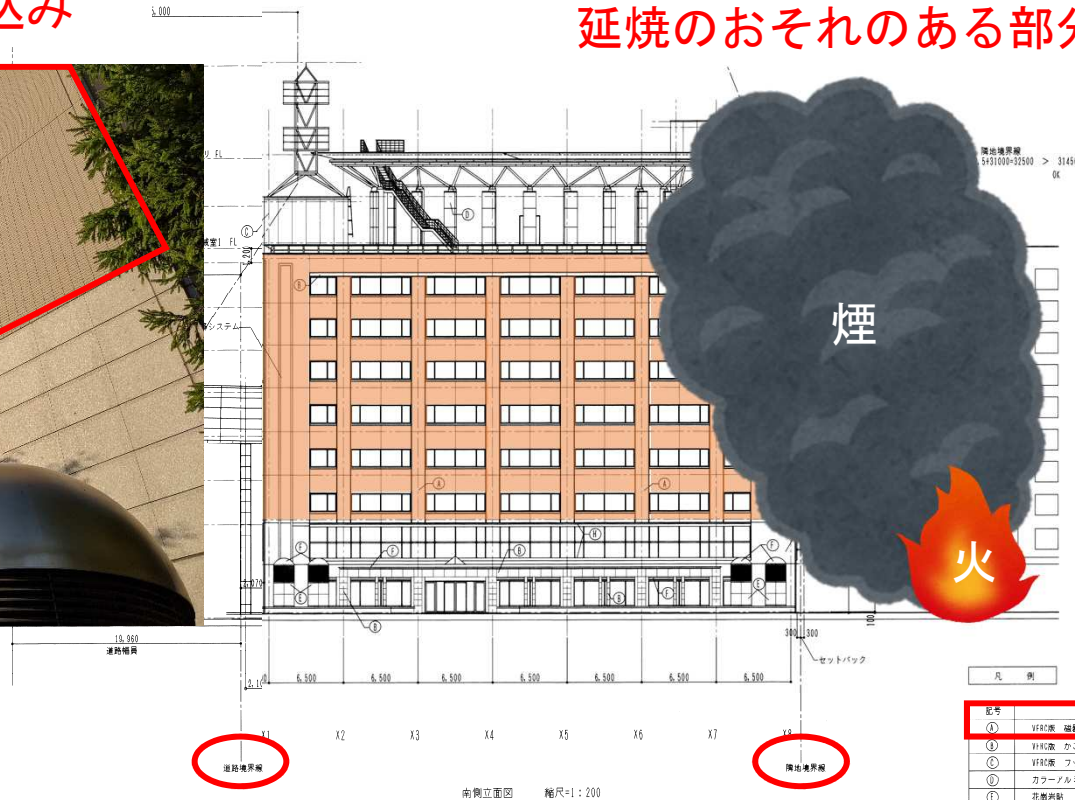


道路境界線

隣地境界線

記号	仕上
⑥	チタンパネル ア1.5
⑦	花巻鉄 本裏巻、バーナー仕上
⑧	カラーアルミ ア3.0

年	月	日	概	査	作	成	行
竣工	図	章	章	章	章	章	章

断面図

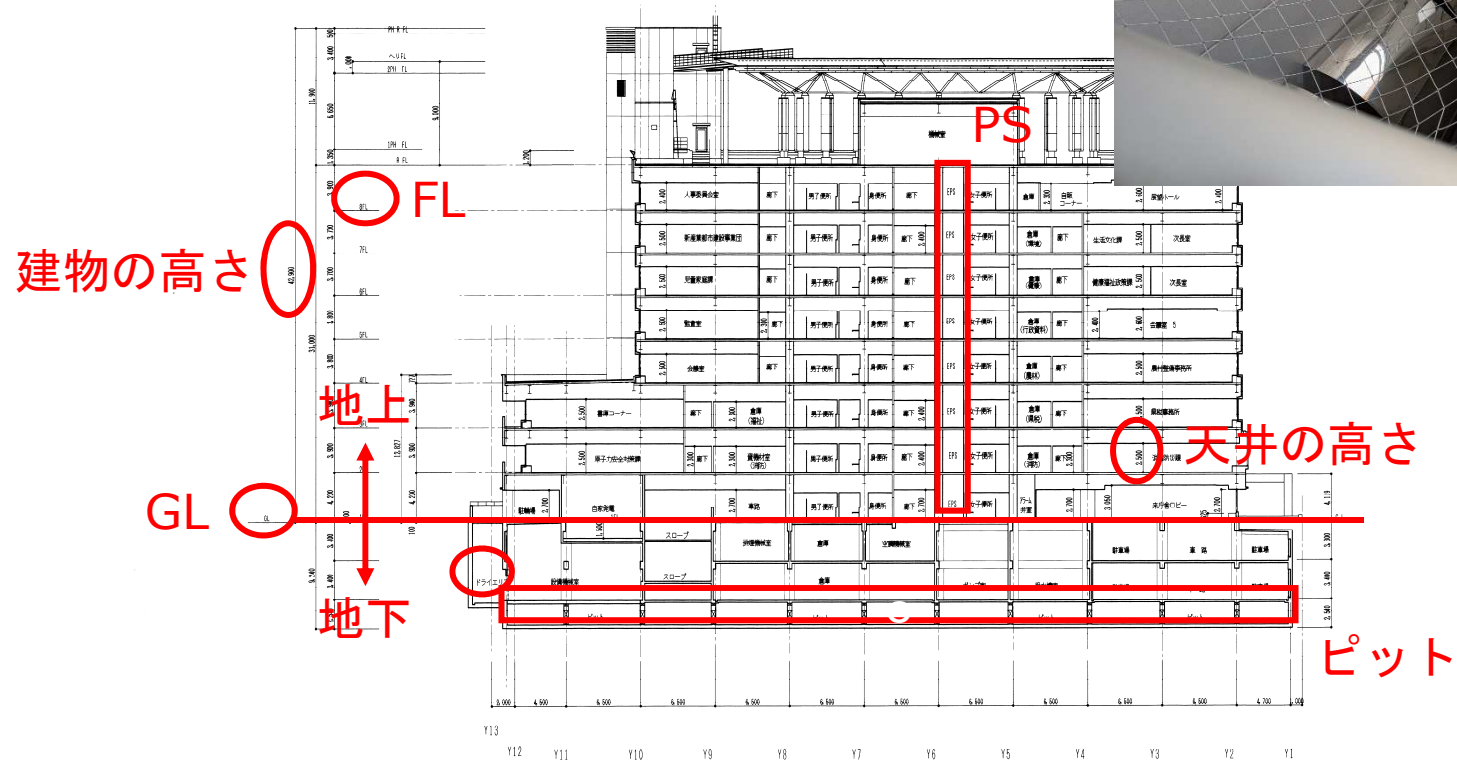

西側立面図 縮尺=1:200

年月日	原案	作成者
竣工図		

矩計図



年月日 調査 作成者
竣工図

株式会社 山下設計
YAMASHITA SEKKI INC.
ARCHITECTS ENGINEERS & CONSULTANTS

東北文化
一般社団法人 建築事務所
登録番号 S5010号

特記

県庁舎北棟 (仮称) 新築工事

図面内容
矩計図 1
縮尺
S 1/100

図面番号
1130
24
建築一般図

展開図



内部仕上表と合わせて確認



年月日	照査	作成者
竣工図		

建具伏図


建具記号

- AW : アルミ製窓
- AD : アルミ製扉
- WW : 木製窓
- WD : 木製扉
- SW : 鋼製窓
- SD : 鋼製扉
- LS : 軽量シャッター
- F : 襖
- S : 障子

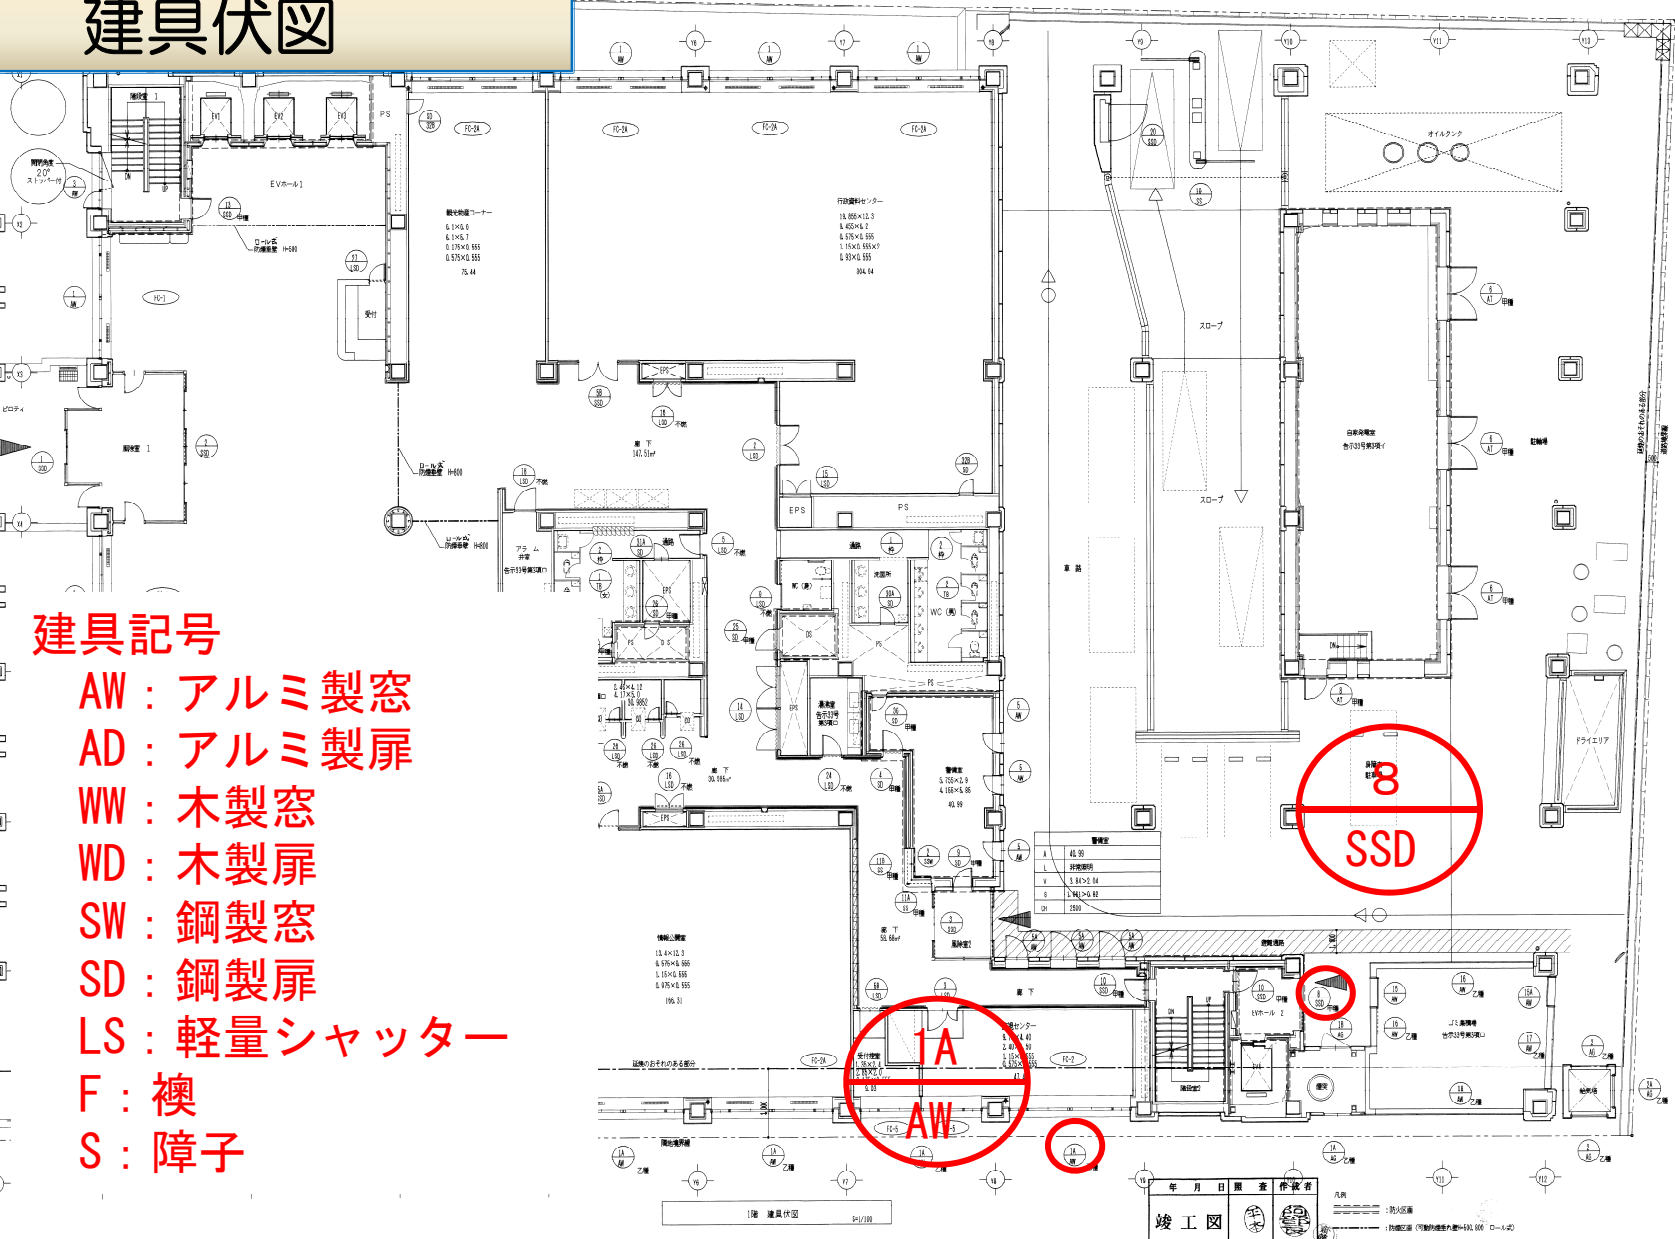

年月日	差	作成者	凡例
竣工図			凡例
縮尺			1/100

建具表

符号×数量	① \times 8	①A \times 6	
量名	左下参照		
素材	AW-1 (Gr6+AG+P) IF 8ヶ所 AW-1A (Gr6+AG+W) 乙種防火戸 IF 6ヶ所 乙種防火戸		凡例 (W=1785) 1・2F 内外共層別式 3～8F 外部固定 内部層別式 (W=700) 1～8F 内部固定
名称・仕上	4連片開閉 カラーアルミ		
全物	W, Wg, AG, H, P, その他アルミ水切なし		
備考	3方スチール①, ①A 鋼線: 25×515, ロールブラインドボックス, ロールブラインド, 下枠はファンコイルによる 乙防 個一第1800号		

<p>名称・仕上 箱 IF 窓開閉ドア ステンレス 2x1.0 見込100 パーマネント付上</p> <p>全物 W, L, P, 他</p> <p>備考</p> <p>符号×数量 ① \times 1</p> <p>量名 IF 窓開閉</p>	<p>名称・仕上 箱 IF 窓開閉ドア ステンレス 2x1.0 見込100 パーマネント付上</p> <p>全物 W, L, P, 他</p> <p>備考</p> <p>符号×数量 ①A \times 1</p> <p>量名 IF 窓開閉</p>	<p>名称・仕上 箱 IF 窓開閉ドア ステンレス 2x1.0 見込100 パーマネント付上</p> <p>全物 W, L, P, 他</p> <p>備考</p> <p>符号×数量 ① \times 1</p> <p>量名 IF 煙感連動甲種防火戸</p>	<p>名称・仕上 箱 IF 窓開閉ドア ステンレス 2x1.0 見込100 パーマネント付上</p> <p>全物 W, L, P, 他</p> <p>備考</p> <p>符号×数量 ① \times 2</p> <p>量名 IF 煙感連動甲種防火戸</p>


煙感連動甲種防火戸

