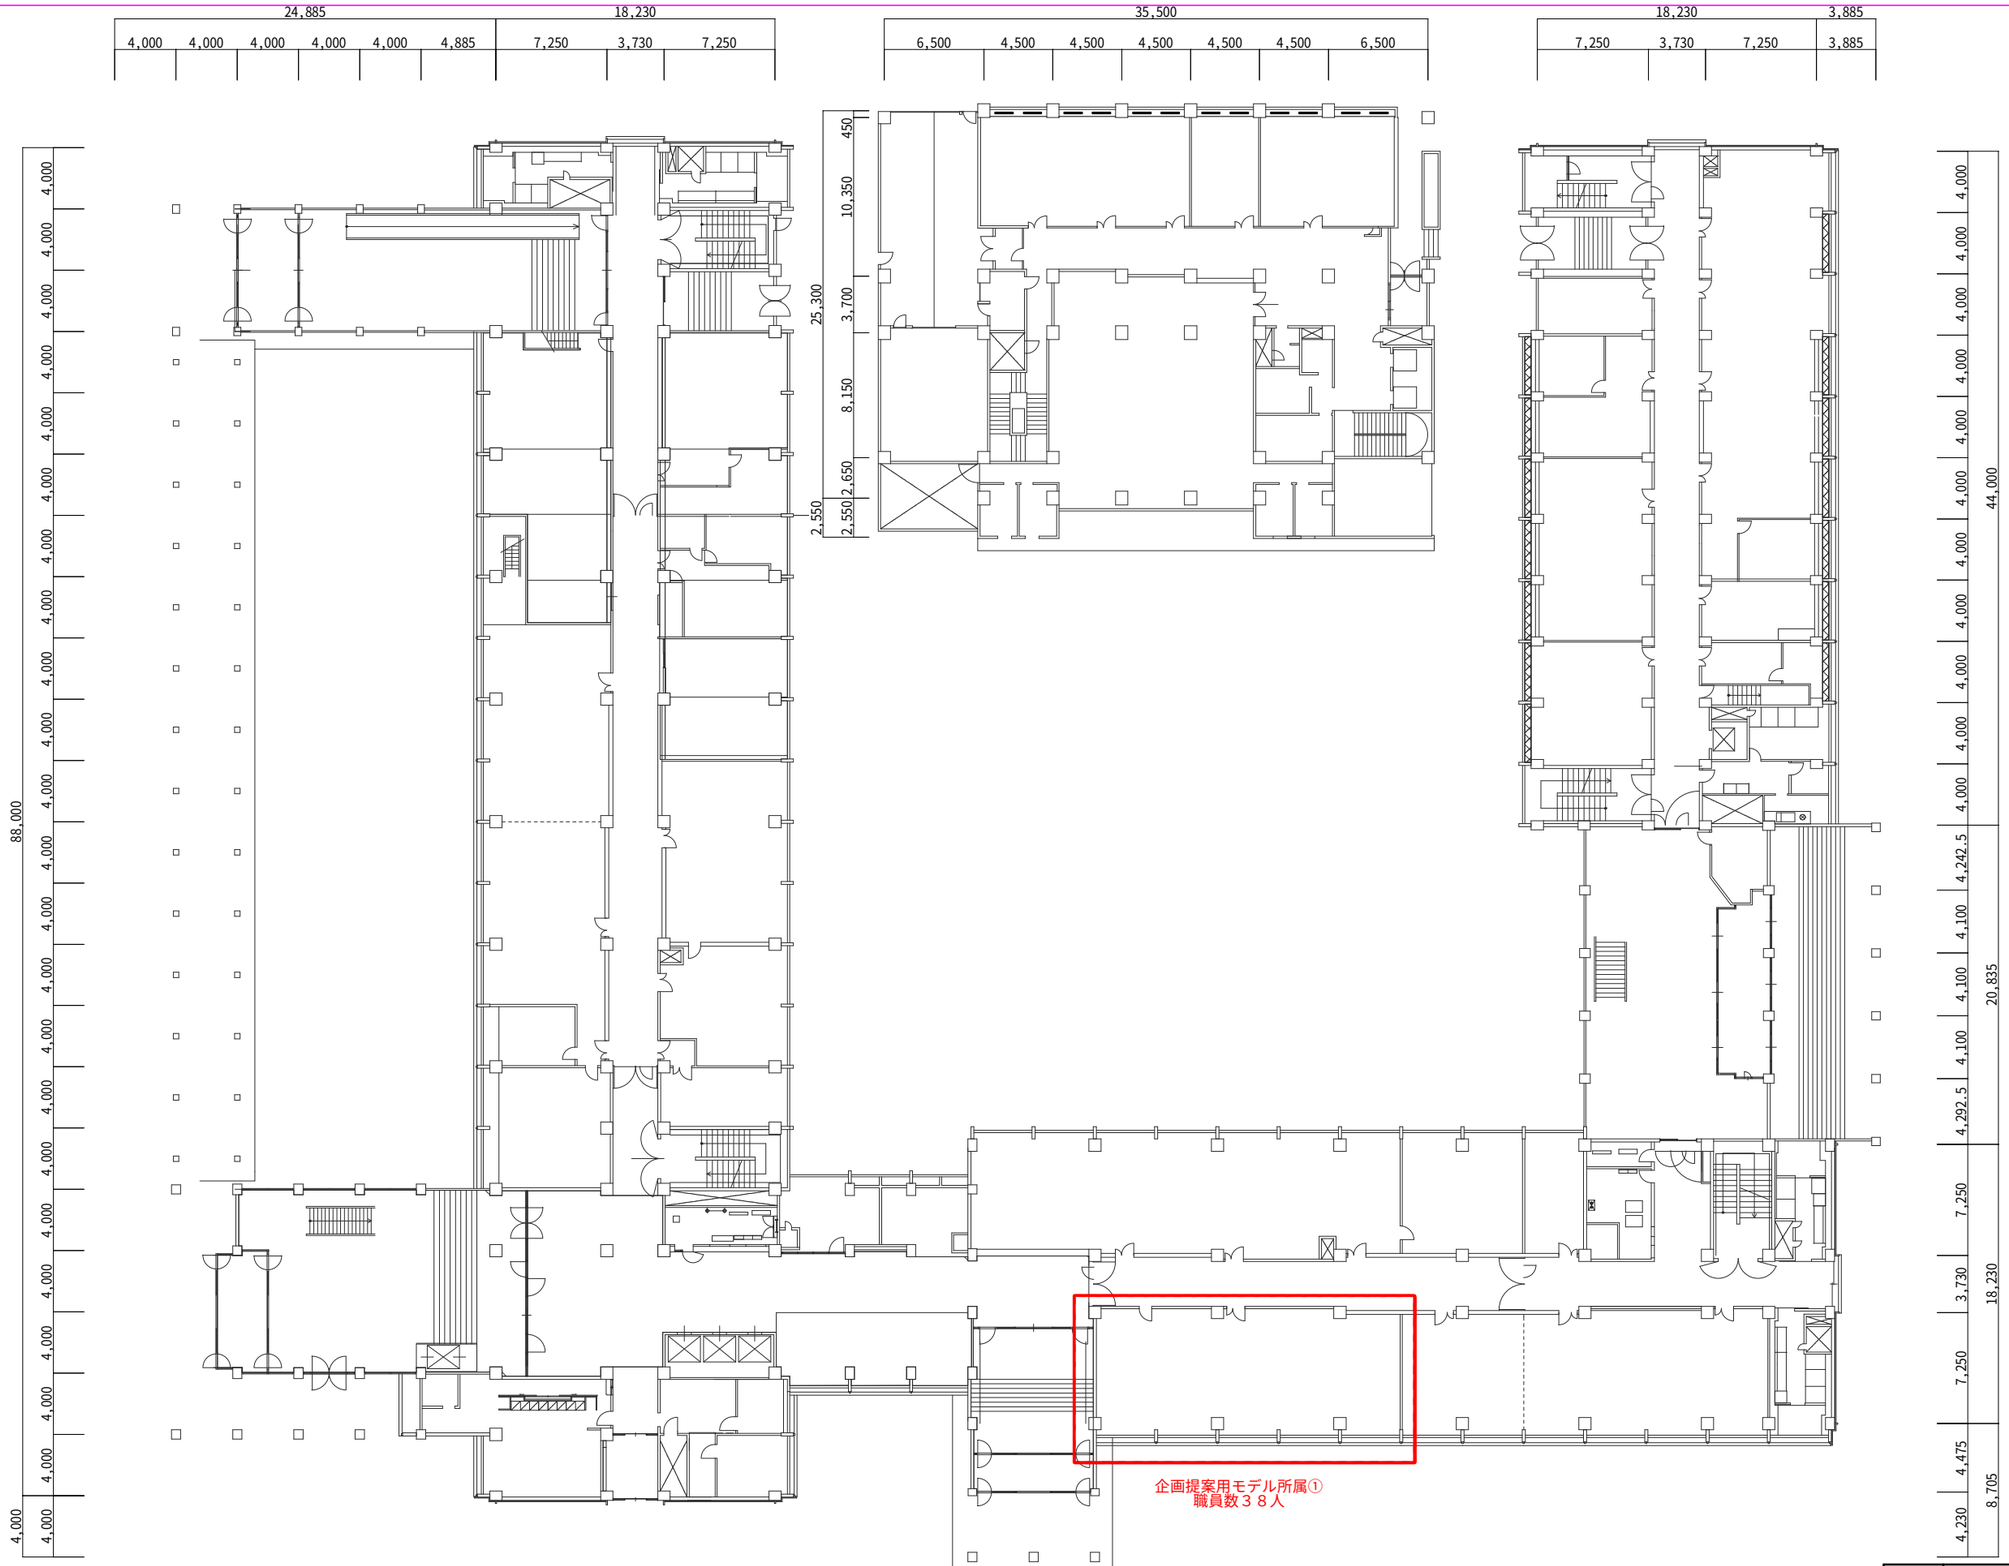

工事名称	本庁舎 本館(南･東･議会)･西棟				竣工図
図面名称	1階 配置図	縮尺	A1 1:200 A3 1:400	図面番号	-
所属名	青森県財務部 財産管理課			作成年月日	2025年4月1日

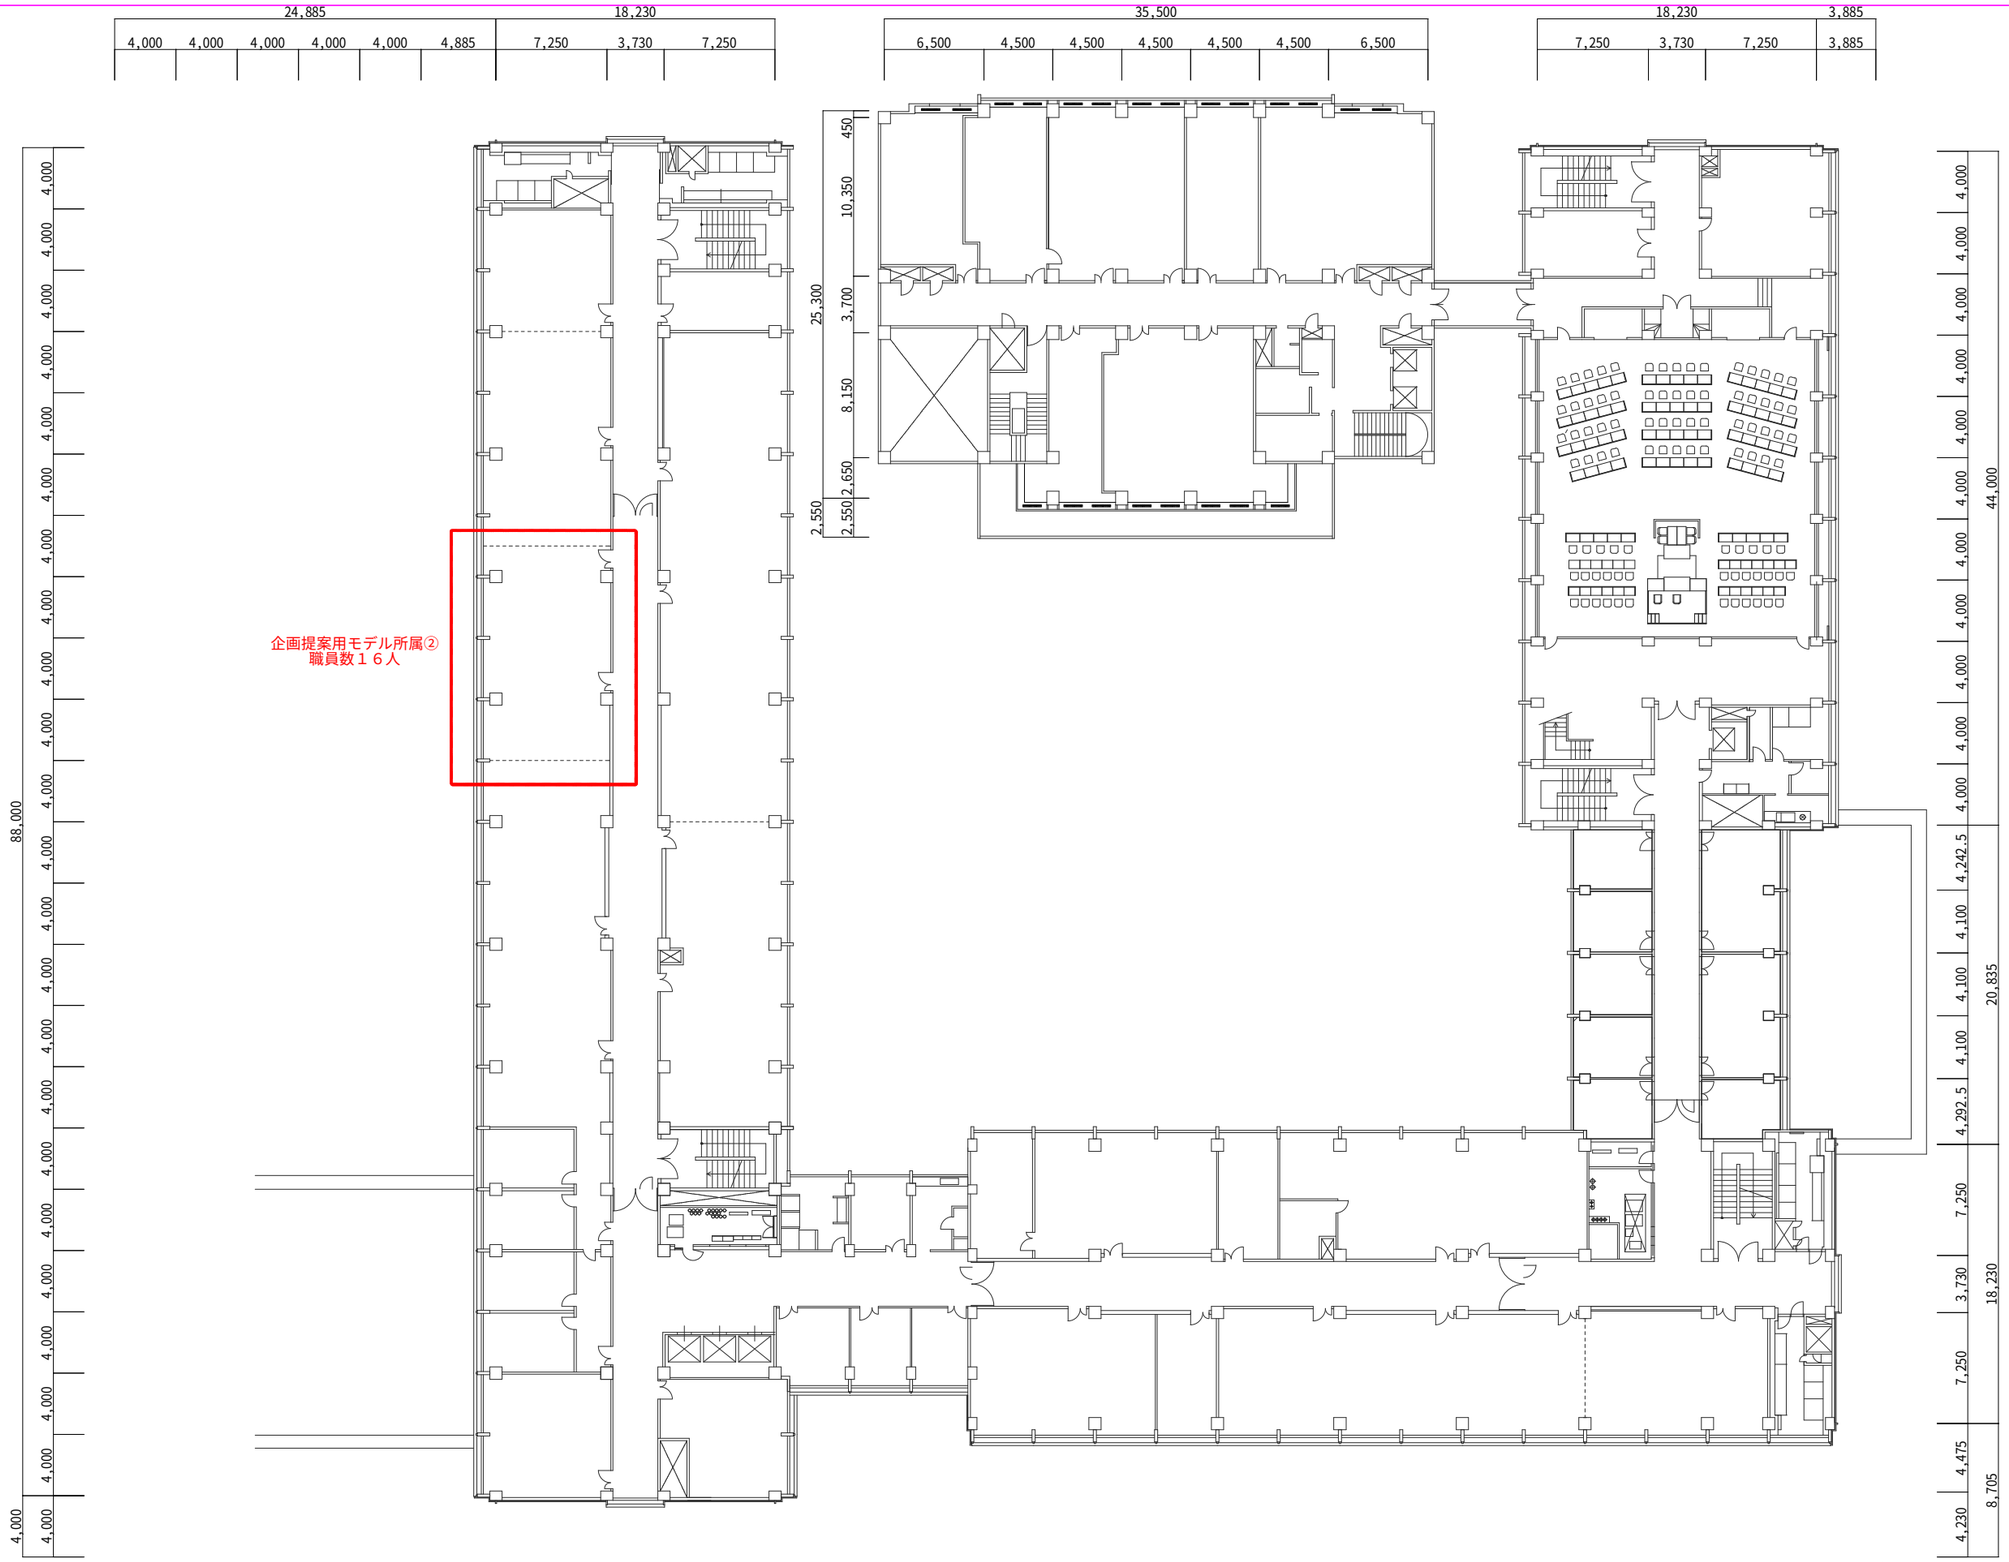

工事名称	本庁舎 本館(南･東･議会)･西棟				竣工図
図面名称	3階 配置図	縮尺	A1 1:200 A3 1:400	図面番号	-
所属名	青森県財務部 財産管理課			作成年月日	2025年4月1日

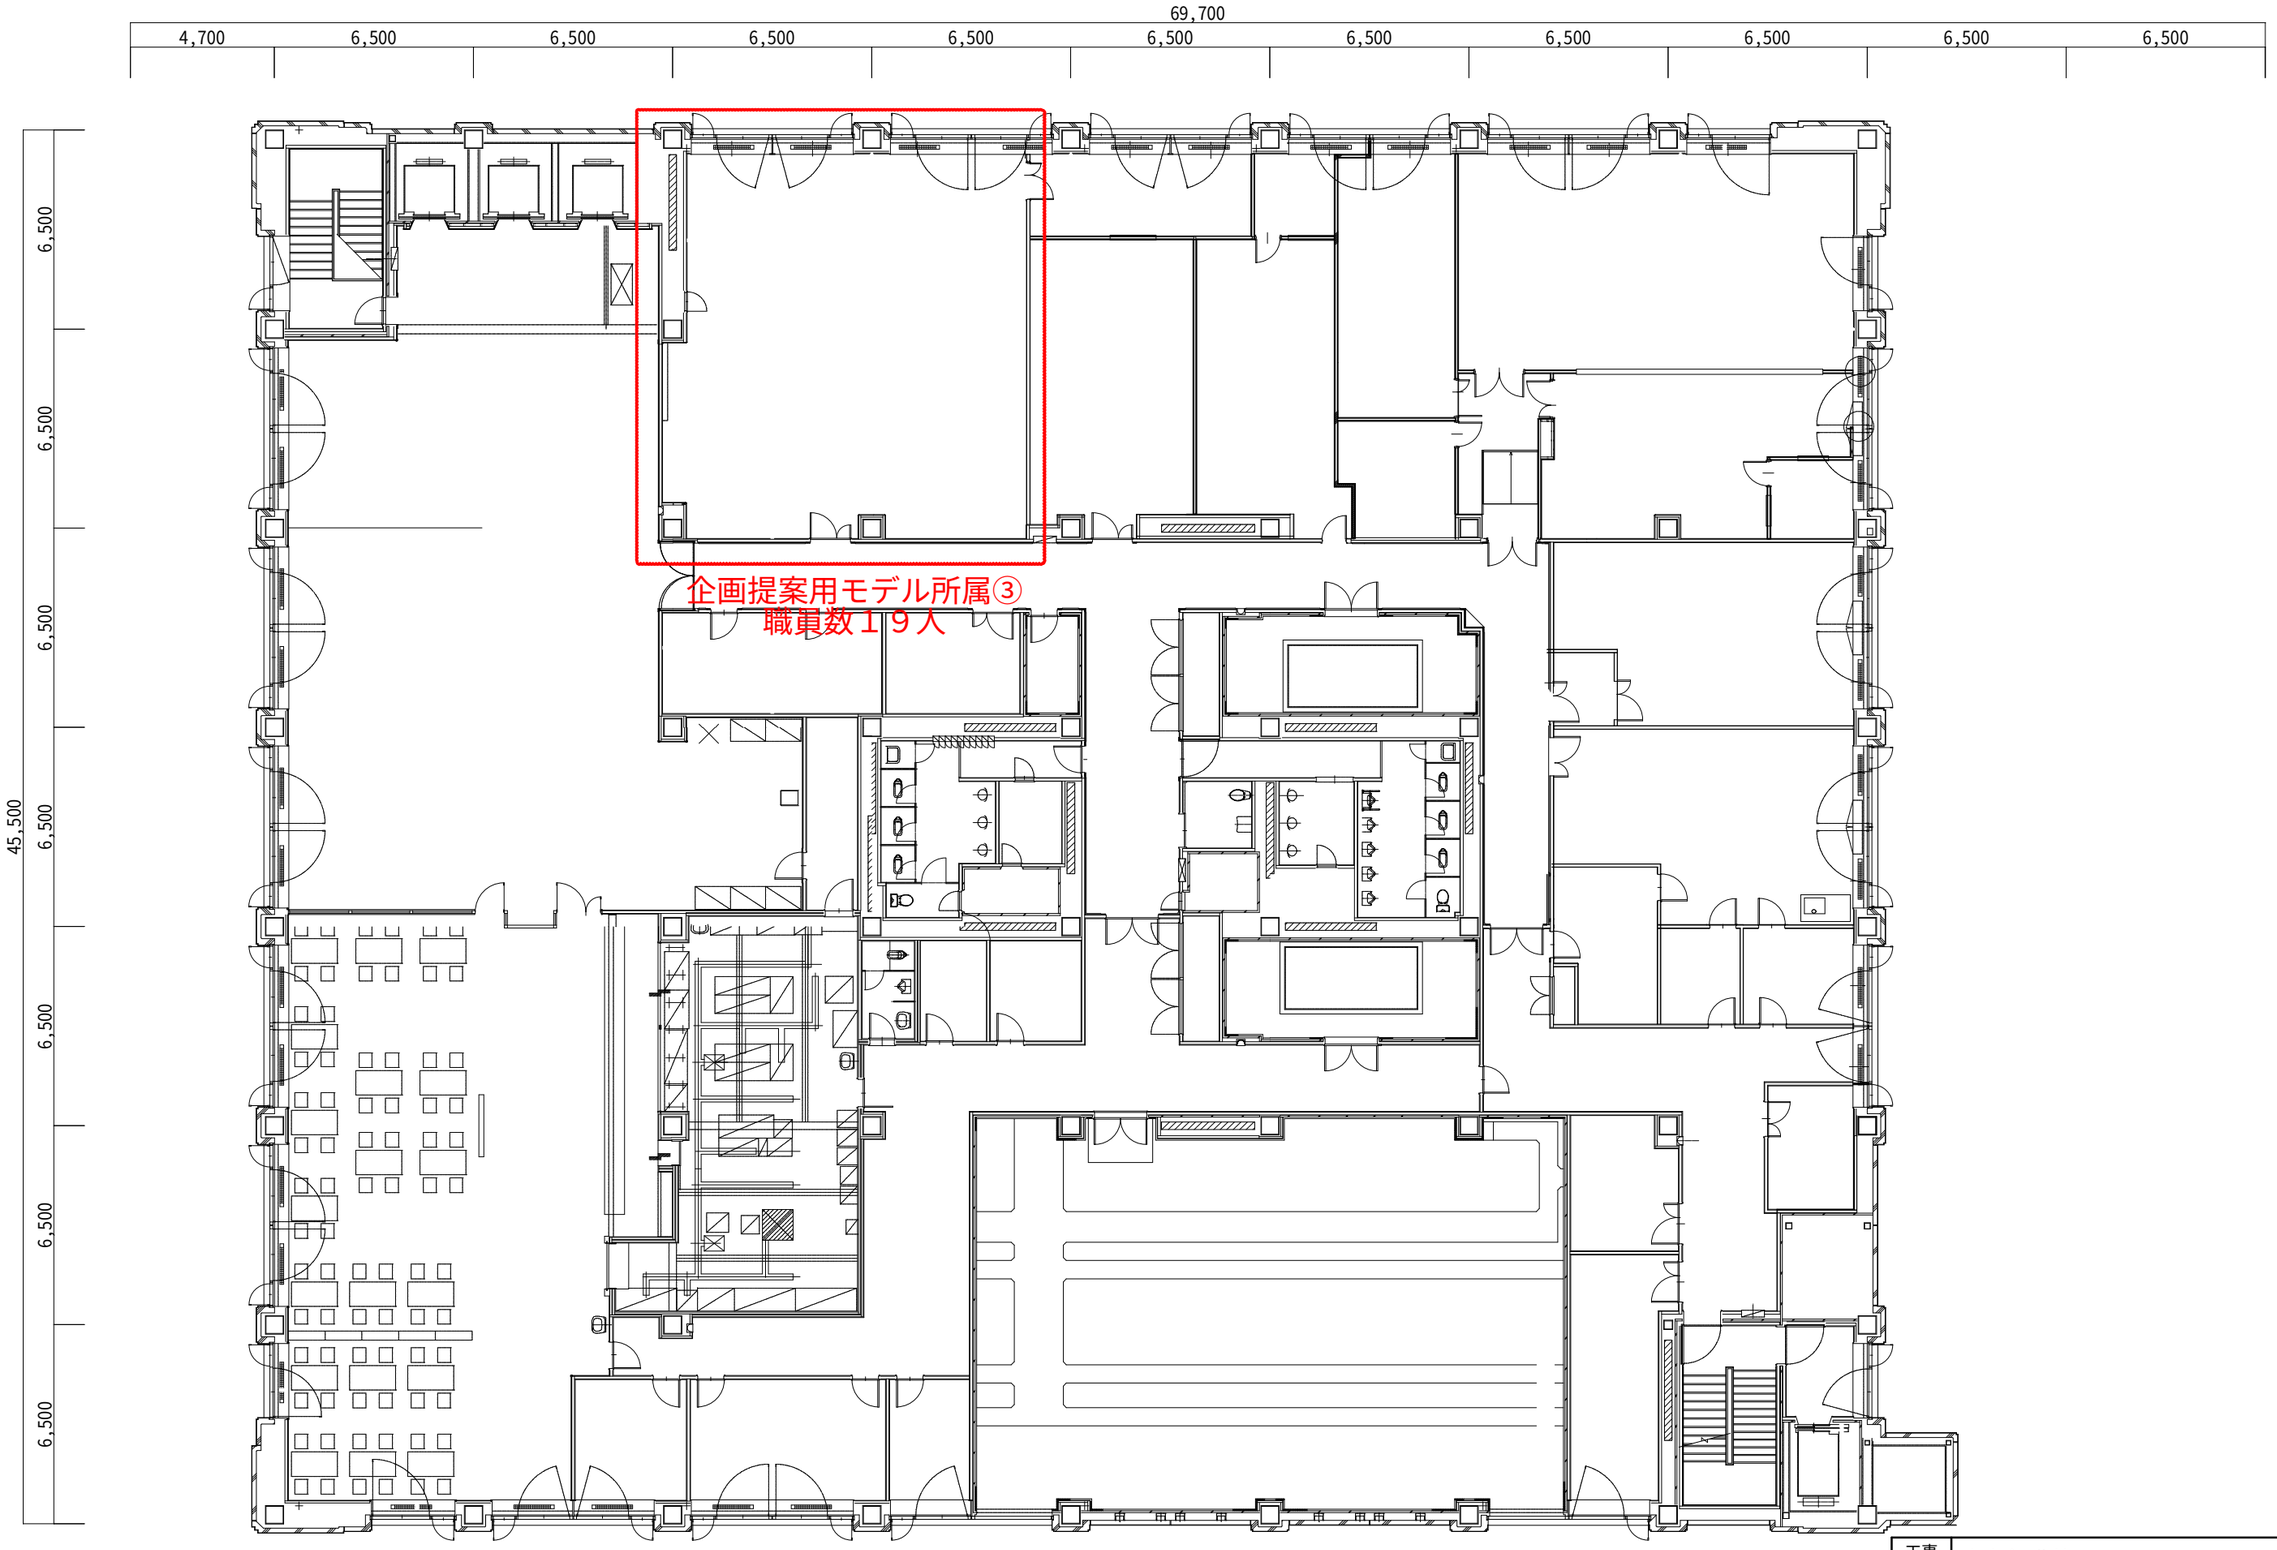

工事名称	本庁舎 北棟				竣工図
図面名称	8階　配置図	縮尺	A1 1:100 A3 1:200	図面番号	-
所属名	青森県財務部 財産管理課			作成年月日	2025年4月1日